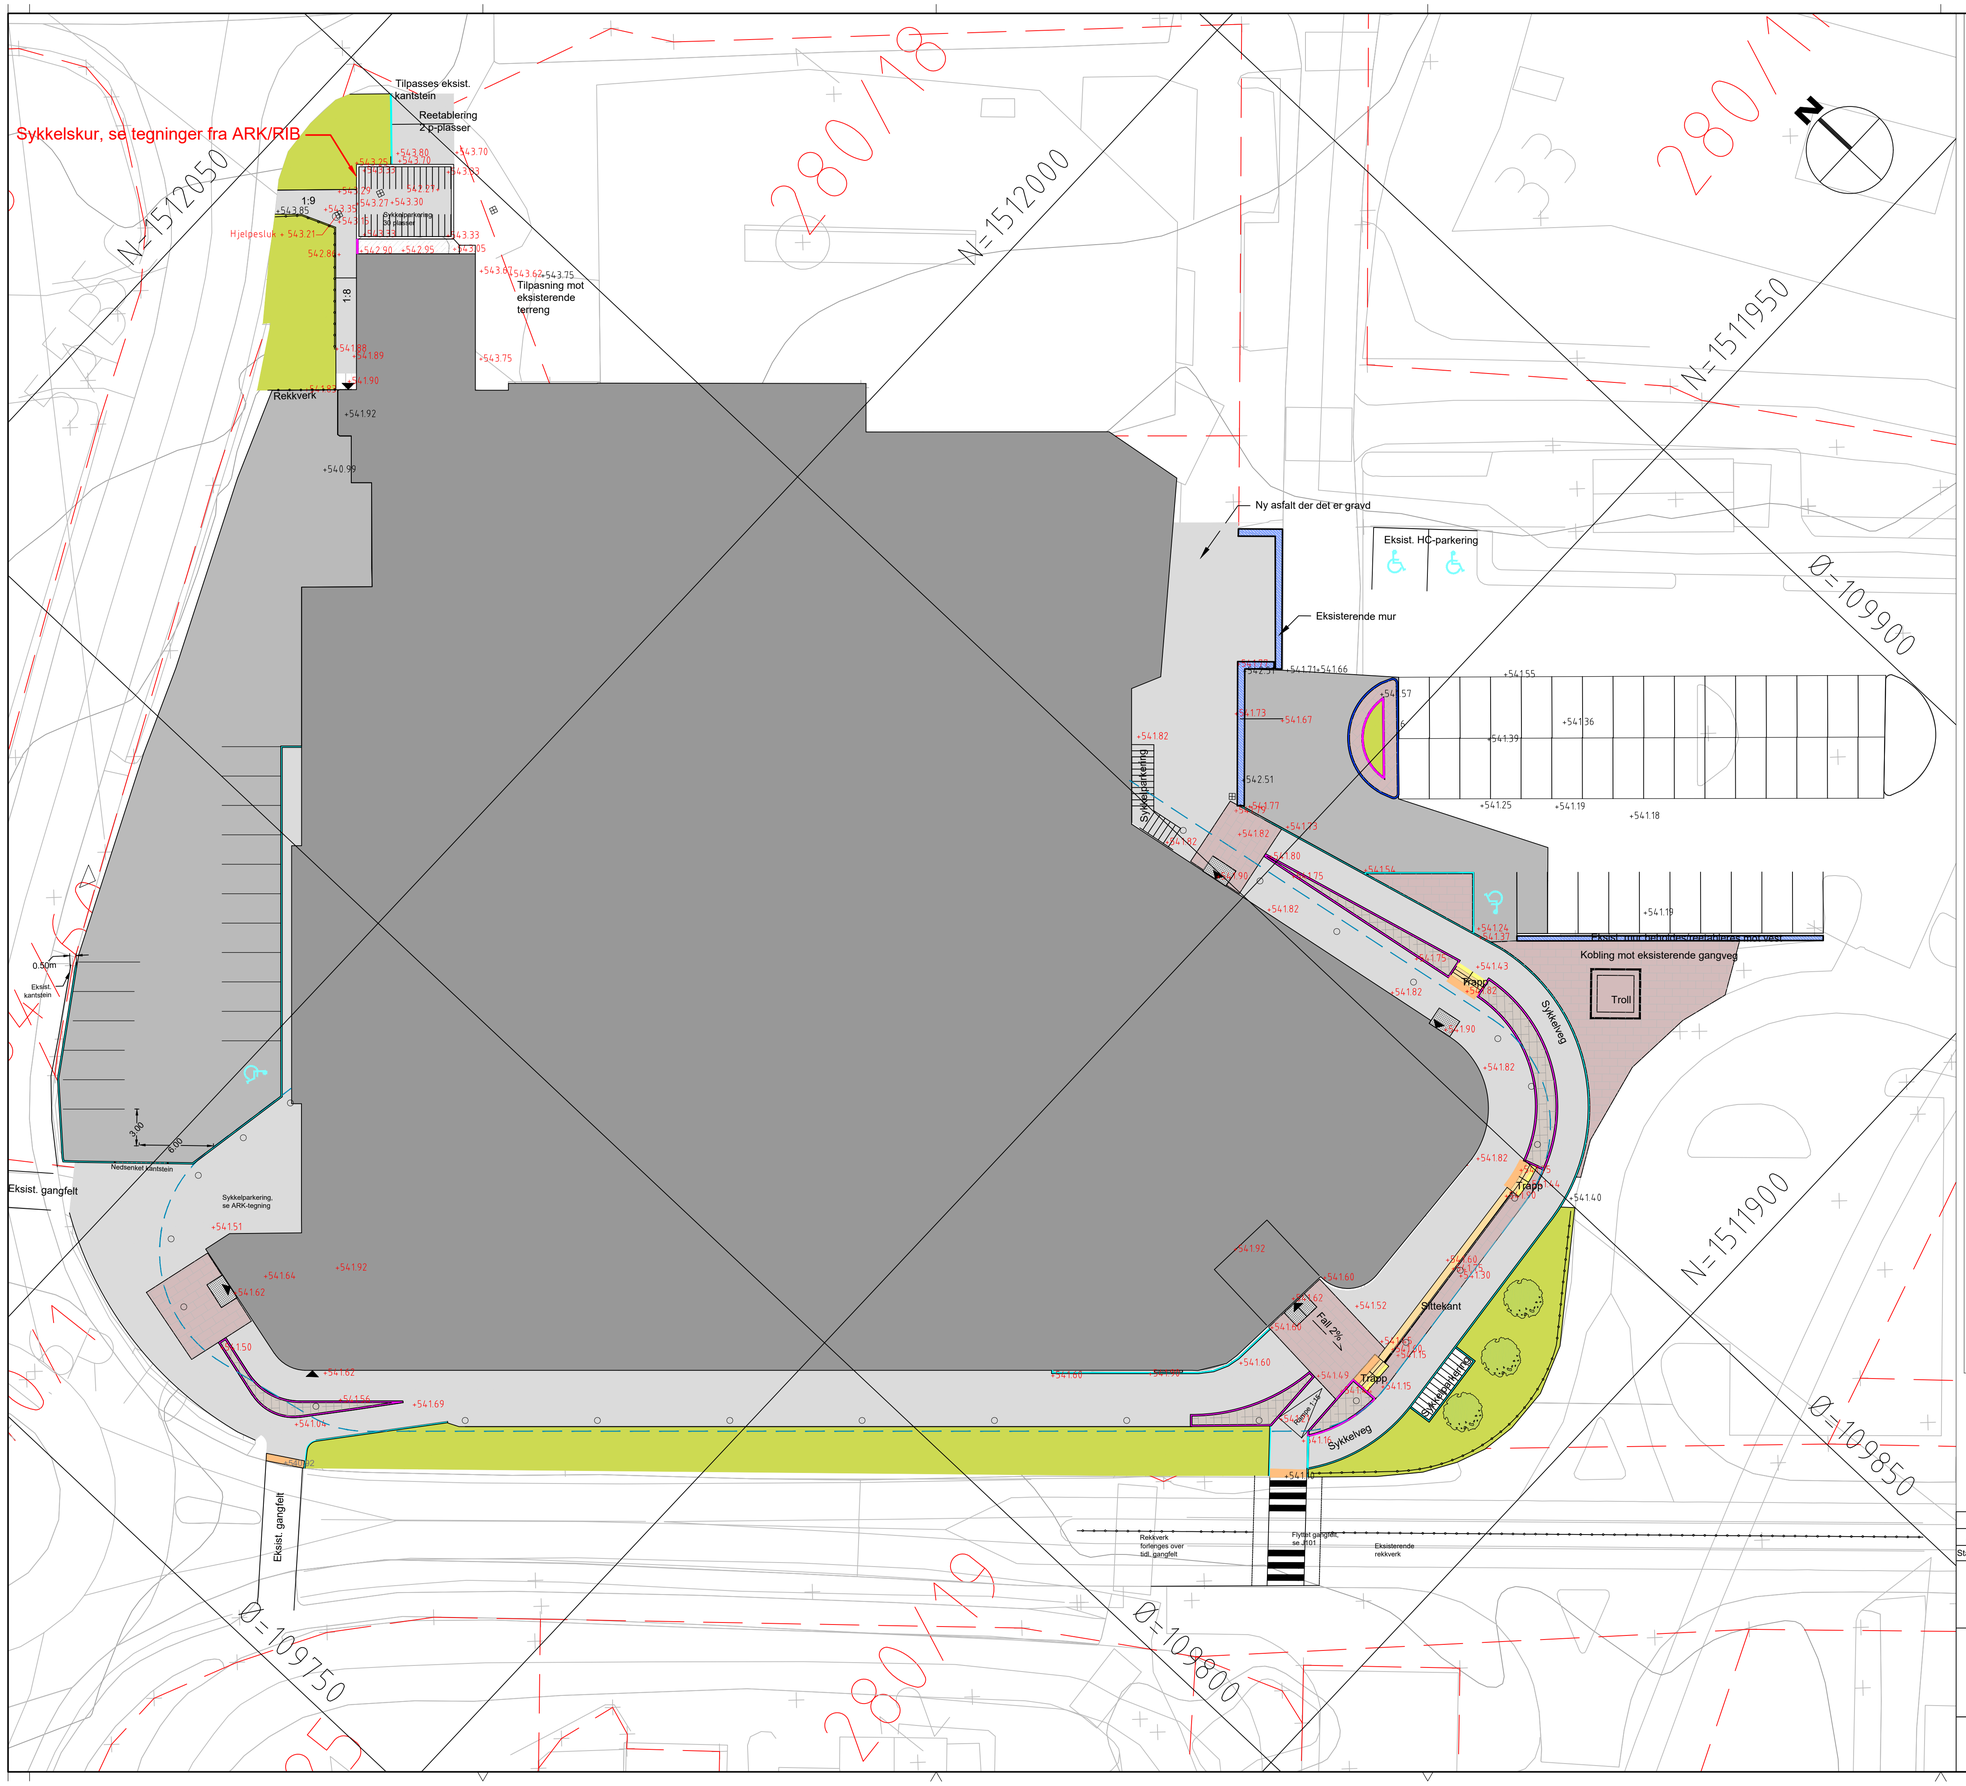

71- BEARBEIDET TERRENG

- 71_EKSISTERENDE KOTER
- 71_NYE HOVEDKOTER
- 71_NYE STØTTEKOTER

72- UTENDØRS KONSTRUKSJONER

- 721_MUR
- 721_MUR - eksisterende
- 722_UU FAREFELT PRIKKER
- 722_UU FAREFELT LINJER
- 722_RAMPE
- 722_TRAPP
- 722_TRAPP
- 723_LESKUR
- 725_REKKVERK
- 729_PULLERTER

73- UTENDØRS RØRANLEGG

- 732_ELVARME

76- VEIER OG PLASSER

- 762_BELEGNINGSMØNSTER
- 762_KANT
- 762_KANTSTEIN - STORGATESTEIN 14/14/20
- 762_KANTSTEIN - GRANITT 12/25
- 762_DEKKE ASFALT KJØREAREAL
- 762_DEKKE ASFALT
- 762_DEKKE OPPDAL-SKIFER
- 762_BELEGNING OPPDAL-SKIFER
- 762_ELVESTEIN/SINGEL
- 722_FOTSKRAPERIST
- 762_UU OPPMERKSOMHETSINDIKATOR
- 762_UU VARSELSINDIKATOR
- 763_OPPMERKING

77- PARKER OG HAGER

- 771_GRESS
- 772_ BUSKER
- 772_NYE TRÆR

85- TEKNINSK/SYMBOLSK INFORMASJON

- 852_BYGNING FOTAVTRYKK
- 852_BYGNING TAKOVERBYGG/SØYLER
- 852_BYGNING
- 857_FALLPILER
- +5.69 857_EKSISTERENDE PUNKTHØYDER
- +5.69 857_NYE PUNKTHØYDER
- 857_AVVANNING
- 857_INNGANGSPILER
- 867_EIENDOMSGRENSER

Status	Rev.	Endring	Utført	Kontr.	Ansv.	Dato
Z		Som bygget, korrigert etter kommunalt tilsyn	AUFJ	LOKO	KARF	21.01.22
Z		Som bygget	AUFJ	LOKO	KARF	01.07.21

Ruta entreprenør
-
Domus Oppdal

Arbeidstegning
Landskapsplan

Målestokk 1:250 | Format A1

Oppdragsleder: Kari Mette Fossum

Oppdragsnr. 10215503

SWECO Norge AS
PROFESSOR BROCHS GATE 2
7407 TRONDHEIM
TLF.: 73 83 35 00 www.sweco.no

Disiplin: L | Løpenummer: 101 | Status: Z | Rev:

s:\oppdrag\trd\316661\10215503_domus_oppdal\000\07 modeller og tegninger\02 arbeidsmodeller\layout\lay_lark_do.dwg
Plottedato: fredag 21. januar 2022 11:24:36